



BLOCK 03

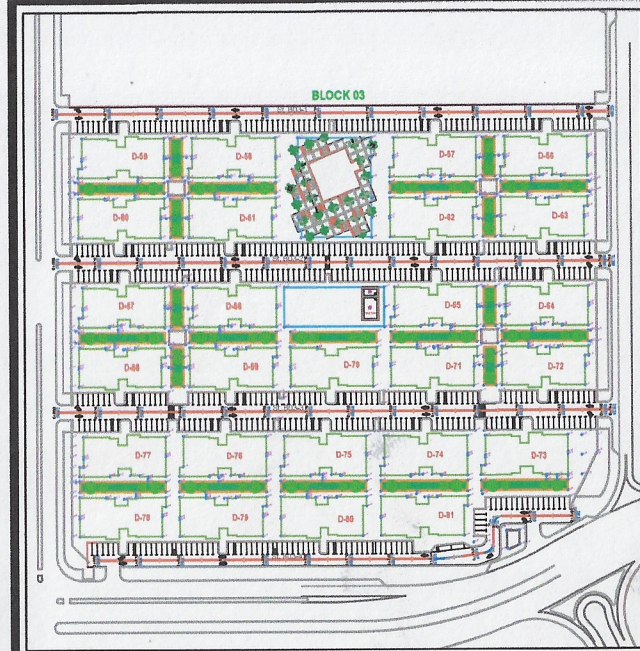

اتجاه تصريف المياه
الارض الطبيعية
الخط التصميمي
اسفلت قائم

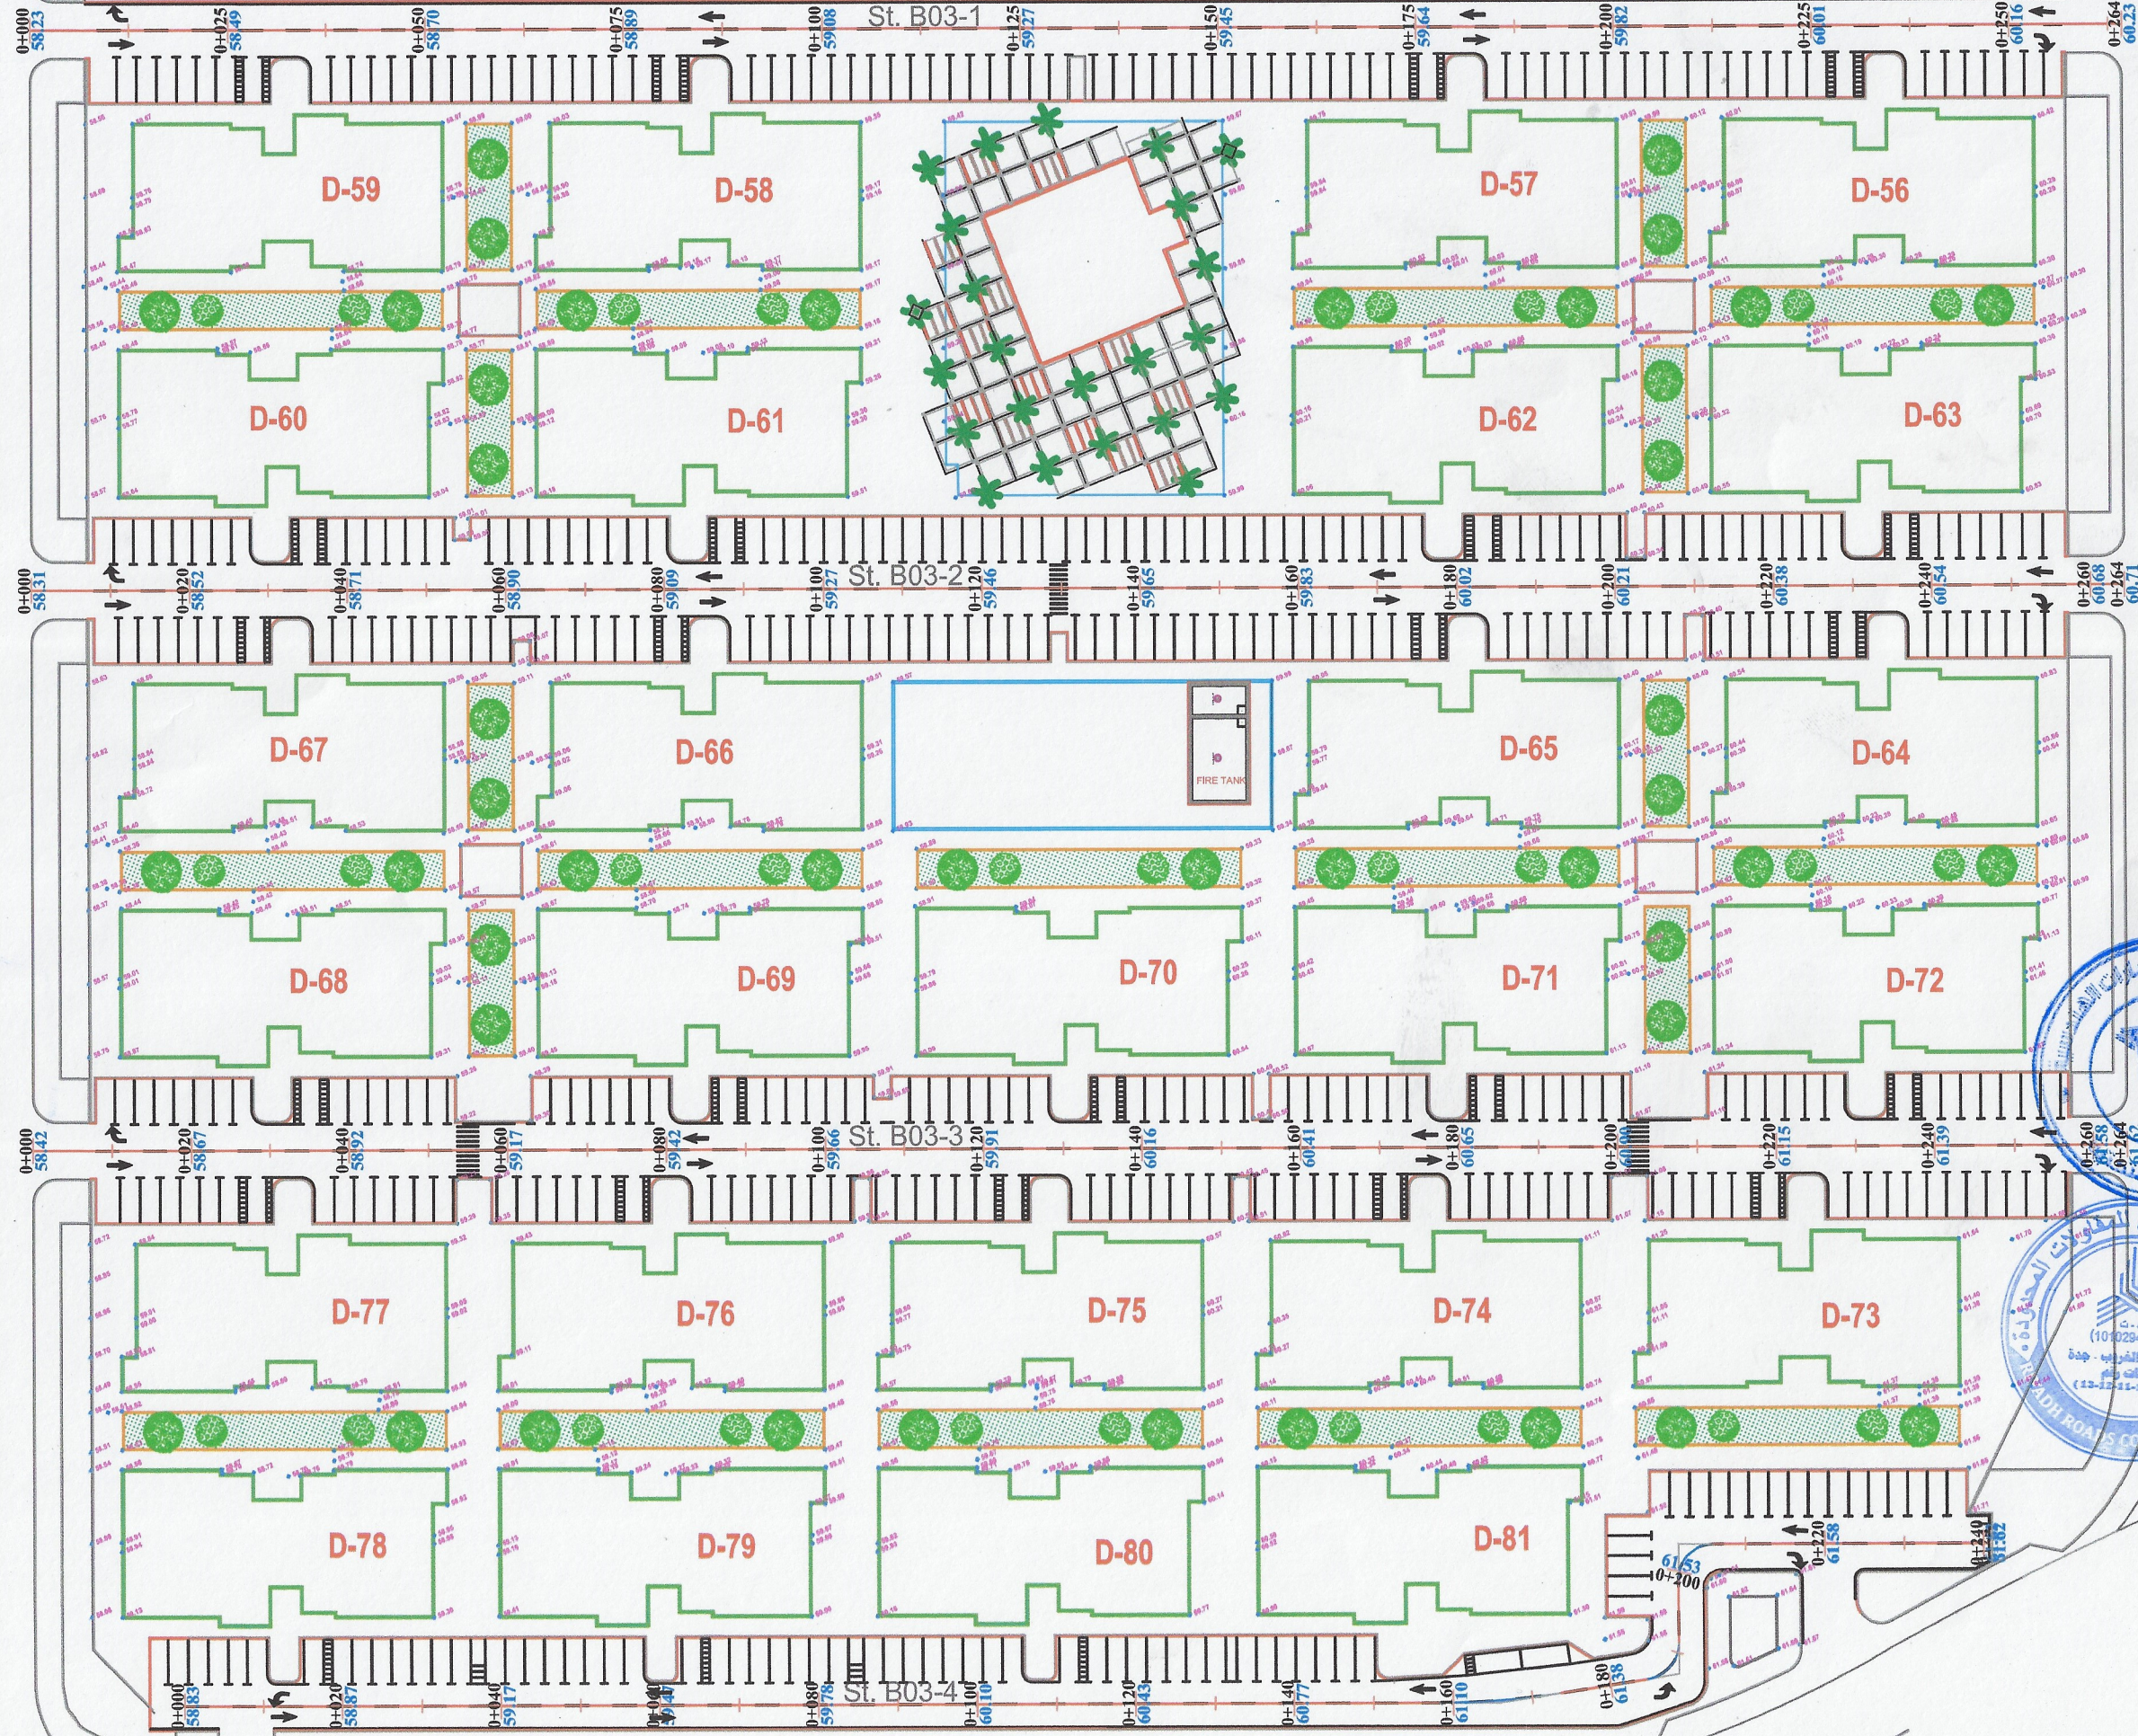

المملكة العربية السعودية
امانة مدينة جدة
الادارة العامة للطرق والانارة
ادارة تصميم الطرق



المالك / وزارة الاسكان



المطور / شركة ساني العامرية




الاستشاري العام / الابنية للاستشارات الهندسية



الاستشاري / مكتب رمك للاستشارات الهندسية



المقاول / شركة طرق الرياض للمقاولات

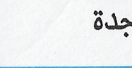

تصاميم الطرق لمشروع تلال الغروب
بحي الامير فواز شمال - مدينة جدة

ASBULT BLOCK 03

NO. PLAN 1:500

مسح
رسم
تصميم
كدفق
يتمتع
تاريخ
رقم اللوحة
مقياس الرسم